
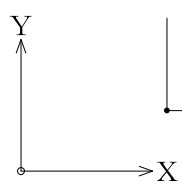


## 質疑回答書

業務名		
質疑事項	回答事項	
<p>質問年月日：令和8年5月15日</p> <p>① 既存建物の建築設計図、構造図、電気設備図、空調・衛生設備図をお借り、もしくは PDF データをいただけますでしょうか。 プロット位置だけでもわかると大変助かります。</p> <p>② 上記が開示できない場合ですが 天井高 壁の寸法がわかると大変助かります。</p> <p>③ 施工業務についてアスベスト調査を必要だとも思います、該当有の際は別途見積と考えてよろしいでしょうか。 また、確認申請書もしくは建築概要書を頂ければ、調査を回避できる可能性もありますが、こちらも開示可能でしょうか？</p> <p>④ どのように採光が入るか確認したい為、窓枠の寸法または現場の写真があると助かります。</p>	<p>①②④詳細図がないため、別紙図面、写真をご確認ください。</p> <p>③内装材については改修等を行っており、詳細図がないため、必要に応じて契約後に協議いたします。</p>	

※ 記入欄が不足するときは、複写して作成してください。

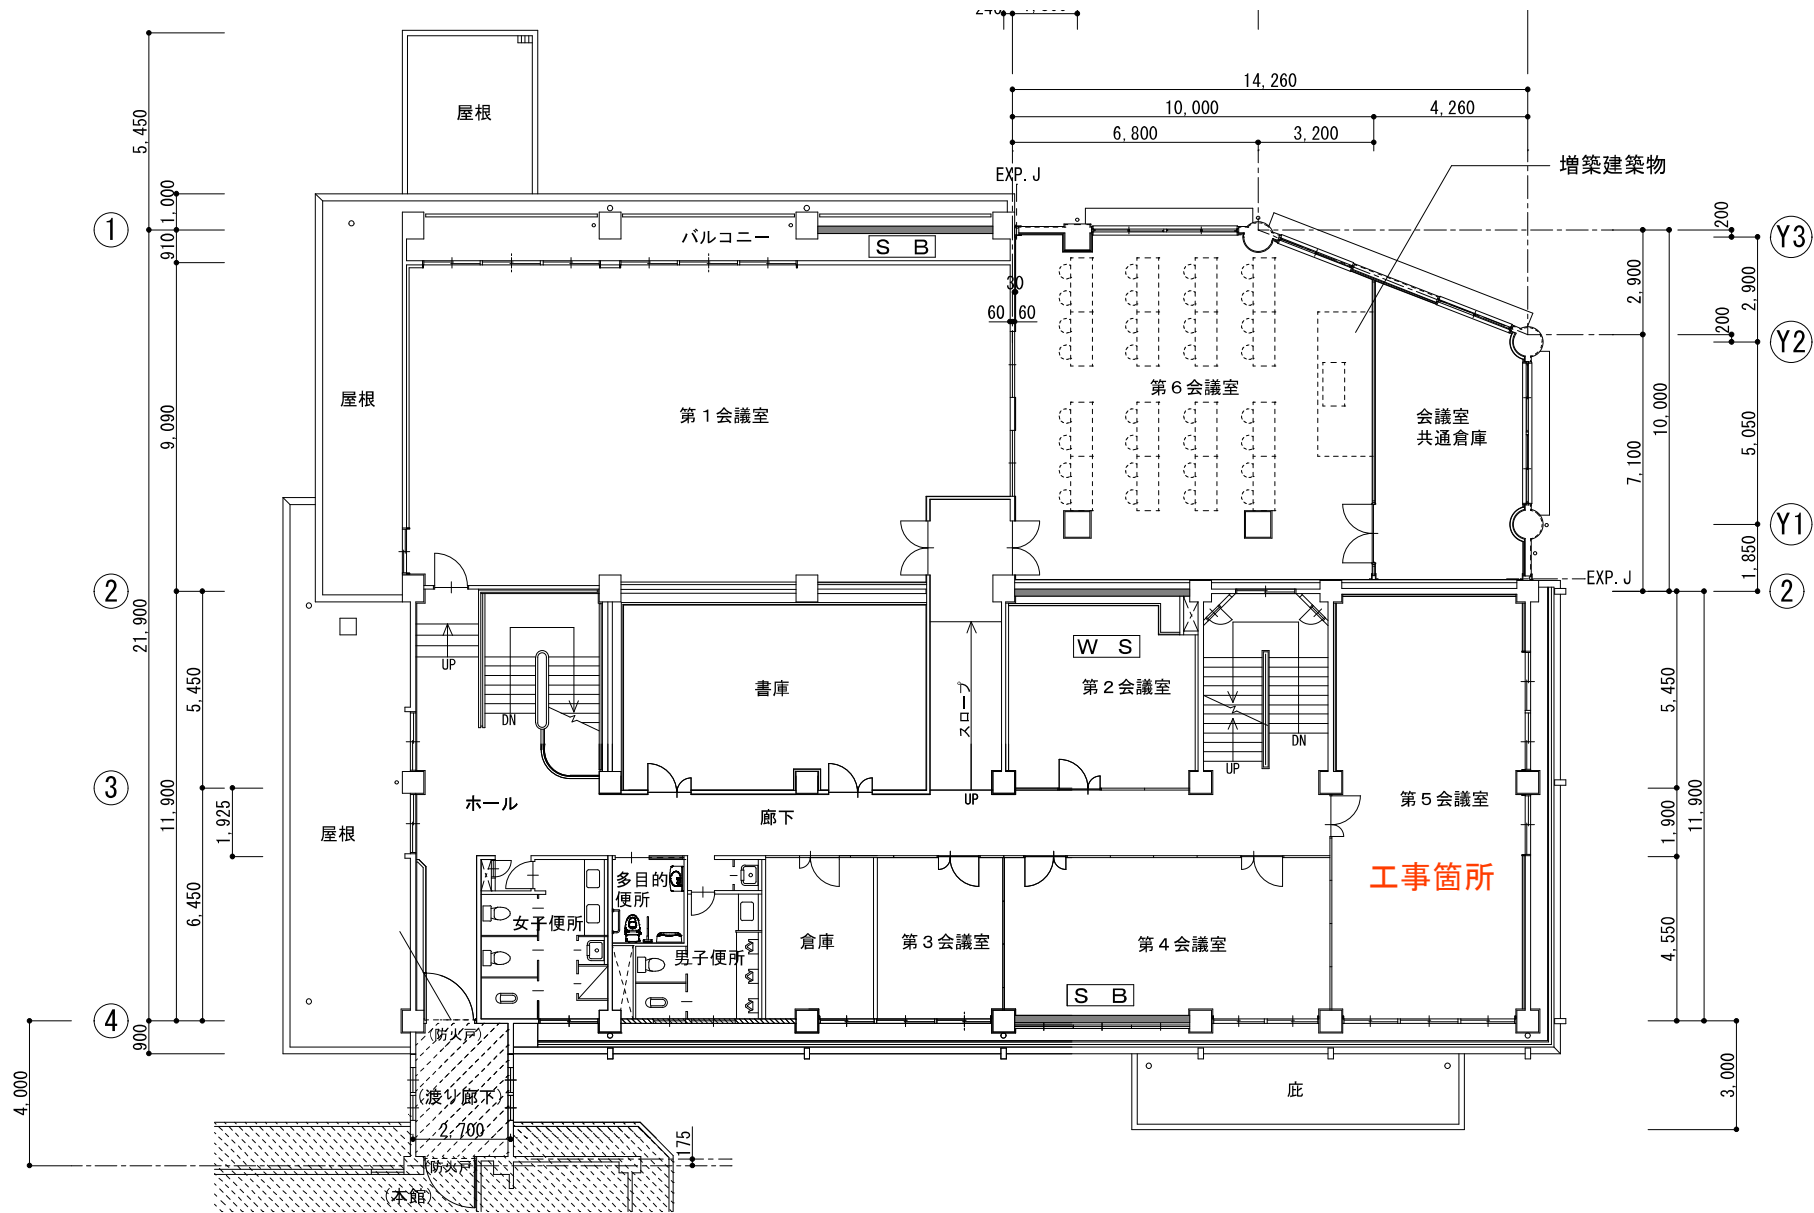

2階 平面図



竣工図

工事名称	南越前町役場庁舎別館 耐震大規模改修工事	縮尺	1/100
図面名称	改修後立面図		

# 参 考 写 真

天井高：2,640mm

